


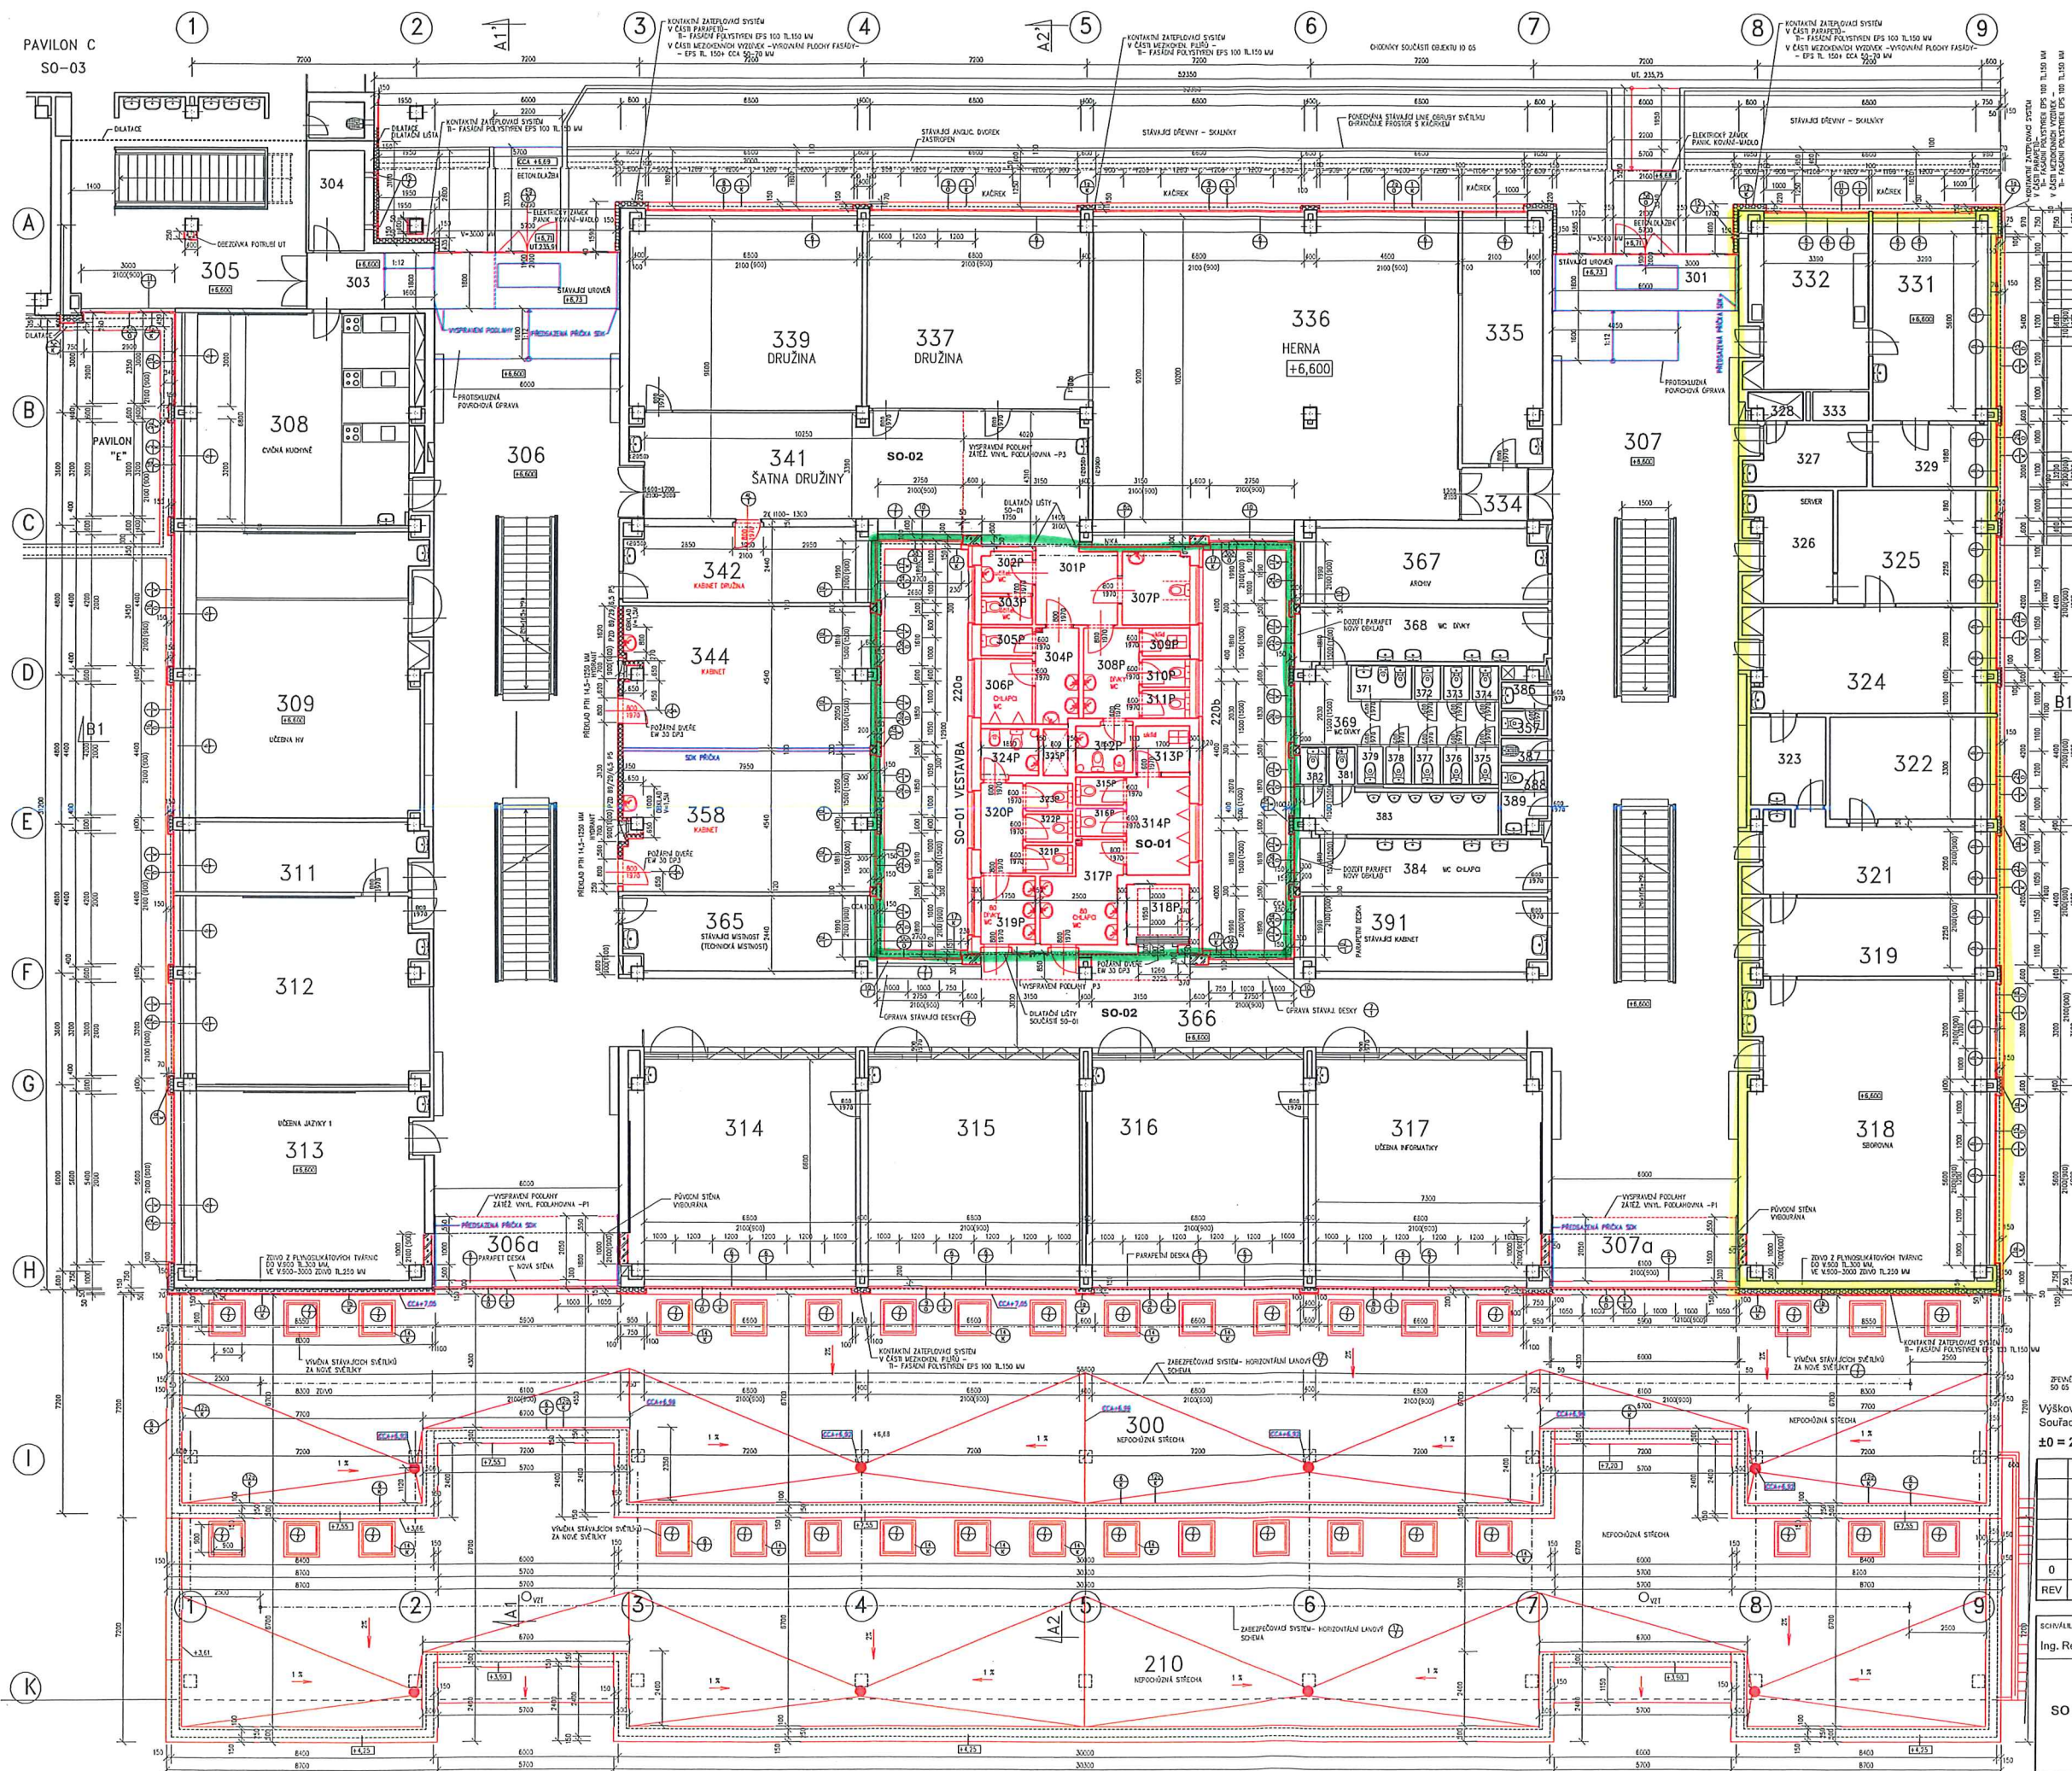

LEGENDA MÍSTNOSTÍ 3.NP NOVÝ STAV

Číslo míst	Účel místnosti	Plocha m ²	Šířka výška	Opavara Početly	Poznamka
300	TERASA NEPOKROVNÁ	355,52		TOLE	
301	DIŽEVY	10,80	3,60m	ZAŤEŽ. VNUT. POOLAHOVNA	P3
302	DIŽEVY	17,30	3,60m	ZAŤEŽ. VNUT. POOLAHOVNA	P3
303	SKLÁDANÉ OCHOZY	7,40	1,30m	PVC	ZAŤEŽ. VNUT. POOLAHOVNA + SKOL FI
304	SKLÁDANÉ CVČ. KUCHYNĚ	5,60	3,60m	KER. LAŽBA 100/100mm	
305	PROSTIR. SCHODIŠTE	48,80	3,60m	PVC	
306	VSTUPNÍ HALA	695,20	3,60m	PVC	
306A	POKROVNÝ HALY	9,15	3,60m	ZAŤEŽ. VNUT. POOLAHOVNA + SKOL FI	
307	VSTUPNÍ HALA	185,68	3,60m	PVC	
307A	POKROVNÝ HALY	9,15	3,60m	ZAŤEŽ. VNUT. POOLAHOVNA + SKOL FI	
308	CVČOVNA KUCHYNĚ	51,60	3,60m	PVC	
309	KČEBNA HV	16,00	3,60m	PVC	
311	KABINET	67,20	3,60m	PVC	
312	UCESNA	46,50	3,60m	PVC	
312	UCESNA - JAZKYKY 1	46,50	3,60m	PVC	
314	DOUŽINA	52,20	3,60m	PVC	
315	DOUŽINA	49,40			
316	KULISOVNA	25,20	3,60m	PVC	
317	INFORMATKA	52,80	3,60m	PVC	
318	SBOROVNA	74,82	3,60m	PVC	
319	ZASTUPCE REBITELE	18,53	3,60m	PVC	
321	KANCELAR	21,80	3,60m	PVC	
322	KANCELAR	13,65	3,60m	PVC	
323	CHODBA	6,90	3,60m	PVC	
324	KANCELAR	25,60	3,60m	PVC	
325	REČITELNA	17,40	3,60m	PVC	
326	SERVER	9,32	3,60m	PVC	
327	PŘEDSÍ	7,10	3,60m	PVC	
328	SPRCHA	1,45	3,60m	KER. LAŽBA 100/100mm	
329	TRIG. MÍSTNOST	7,50	3,60m	PVC	
331	KANCELAR	24,15	3,60m	PVC	
333	DUBNÍ LEŽÁK	23,60	3,60m	PVC	
333	SÁHNA	1,67	3,60m	PVC	
334	PŘEDSÍ	9,66			
335	SKLAD NÁRÁDI	20,68			
336	HEBNA	100,10	3,60m	PVC	
337	DOUŽINA	40,58			
338	RUŽI SE		3,60m		
339	DOUŽINA	42,70			
341	SÁHNA DOUŽINA	23,43		OPAVARA ZAŤEŽ. VNUT. POD P3	
342	KABINET DOUŽINA	19,60	3,60m	OPAVARA ZAŤEŽ. VNUT. POD P3	
344	KABINET	35,32	3,60m	ZAŤEŽ. VNUT. POOLAHOVNA	P1
345					
347	357	RUŽI SE			
358	KABINET	35,31	3,60m	ZAŤEŽ. VNUT. POOLAHOVNA	P1
361	364	RUŽI SE			
365	KABINET	19,60	3,60m	PVC	
366	CHODBA	71,65	3,60m	PVC + OPAVARA ZAŤEŽ. VNUT. POD	
367	ARCHIV	19,60	3,60m		
368	KMIVARNÁ-DIVKY	13,50	3,60m		
369	PŘEDSÍ	10,25	3,60m		
371	RGHEDNICKÁ KABINA	2,80	3,60m		
372	WC-DIVKY	0,93	3,60m		
373	WC-DIVKY	0,93	3,60m		
374	WC-DIVKY	0,93			
375	WC-DIVKY	1,02	3,60m		
376	WC-DIVKY	1,02	3,60m		
377	WC-DIVKY	1,02	3,60m		
378	WC-DIVKY	1,02	3,60m		
379	WC-DIVKY	1,02	3,60m		
381	WC-CHLAPCI	1,02	3,60m		
382	WC-CHLAPCI	1,02	3,60m		
383	HYGIENA	1,02	3,60m		
384	KMIVARNÁ-CHLAPCI	13,50	3,60m		
385	PŘEDSÍ	1,70	3,60m	KER. LAŽBA 100/100mm	
386	WC-HELE	1,90	3,60m	KER. LAŽBA 100/100mm	
387	POLOVNÁ MÍSTNOST	1,20	3,60m	KER. LAŽBA 100/100mm	
388	WC-HELE	1,20	3,60m	KER. LAŽBA 100/100mm	
389	PŘEDSÍ	1,27	3,60m	KER. LAŽBA 100/100mm	
391	KABINET	19,60	3,60m	PVC	

LEGENDA HMOT

	ŽELEZOBETON. KONSTRUKCE		ZVĚŇŮ 2014
	STĀVAJÍCÍ KONSTRUKCE		
	DOZDÍVKY Z POROBETON.BLOKŮ (NAPŘ. YTONG NA TVEL)		
	ZDÍVO Z CIEHEL.BLOKŮ - NAPŘ.POROTHERM NA MALTU M 5		
	ZDÍVO Z KERAMICKÝCH PŘÍČKOVEK (NAPŘ.POROTHERM) NA MALTU M 5		
	TEPELNÉ IZOLACE		D

VÝPIS PŘEKLADŮ

ZK 1100 – 1300	2 KS
PŘEKLAD PTH 14,5–1250 MM	2 KS
PZD 8/23/6,5 FS	2 KS

POZNÁMKA

STÁVAJÚCI OBVODOVÉ STĚNY PAVILONU A BUDOV ZATEPLENÝ – KONTAKTNÍ ZATEPLOVACÍ SYSTÉM
 S TEPELNOU ISOLACÍ EPS 100 V Y TL 150 MM,POKROKOVÁ (GRÁVA) ODKATA SLUKOVNÁ
 POPRÁDĚ MOZKOVINÁ ODKATA – MARVELIT

DEKOROVÁNÍ POTRUBÍ U PŮ PRŮCHODU STŘEŠNÍ CCA 50xL 300 x300 MM,VÝŠKY 200 MM,
 GKLAD HLADDO DO TĚLU 7 KS

není předmětem plnění této veřejné zakázky
rekonstr. administrativní části ZŠ, vymezená

systém : BPV
 ový systém : S-JTSK
 0,20 m.n.m

±0.00=229,200
 (GROUPE PODLAHY 1.NP HLAVNÍ BUDOVY "A" ZÁKLADNÍ ŠKOLY)

DOKUMENTACE SKUTEČNÉHO PŘEVODU STAVBY				9/2
PIS	SCHVÁLIL M.P.	KONTROLA	ZODP.V.	DA

HN. PROJEKT Ing. Turek	ZODPOVĚDNÝ PROJEKTANT Ing. Remes	 IMOS Brno www.imos.cz tel: 543 123 111 fax: 543 123 111
Snížení energetické náročnosti ZŠ Šlapanice		
Zateplení a staveb.úpravy pavilonů A 1.1 Architektonická a stavební řešení		
Pavilon A - Púdorys 3.NP		
ČÍSLO PROJEKTU: 8.A4	MĚŘITKO: 1:100	FASE C
STUPEŇ: DPS	PRŮJEDNA Č.: 5	
ČÍSLO PROJEKTU:		IDENTIFIKAČNÍ ČÍSLO:



	ŽELEZOBETON. KONSTRUKCE
	STÁVAJÍCÍ KONSTRUKCE
	NOVÉ ZDIVO A DOZÍVKY DOZÍVKY Z POROZETELNÉHO
	ZDIVO Z CIEHL. BLOKŮ – NA MALTU M 5
	ZDIVO Z KERAMICKÝCH PR. NA MALTU M 5
	TEPELNÉ IZOLACE
	ZMĚNY 2014

FREELAS F2H 14,5 - 1250 W	4 KS
I 100 - 1400 W	2 KS
F2D 89/29/1,5 PS	2 KS
F2D 113/29/1,5 V5	1 KS
L50/50/5 -1500	2 KS

LEGENDA MISTNOSTI VESTAVBA DO ATRIA 2. NP

Výškový systém: BPV
Souřadnicový systém: S-JTSK
±0 = 229,20 m.n.m

0	DOKUMENTACE SKUTEČNÉHO PROVEDENÍ STAVBY				9/2014
REV.	POHLS	SCH.NAČK.	KONTR.	ZODP.P.	EJATUM

