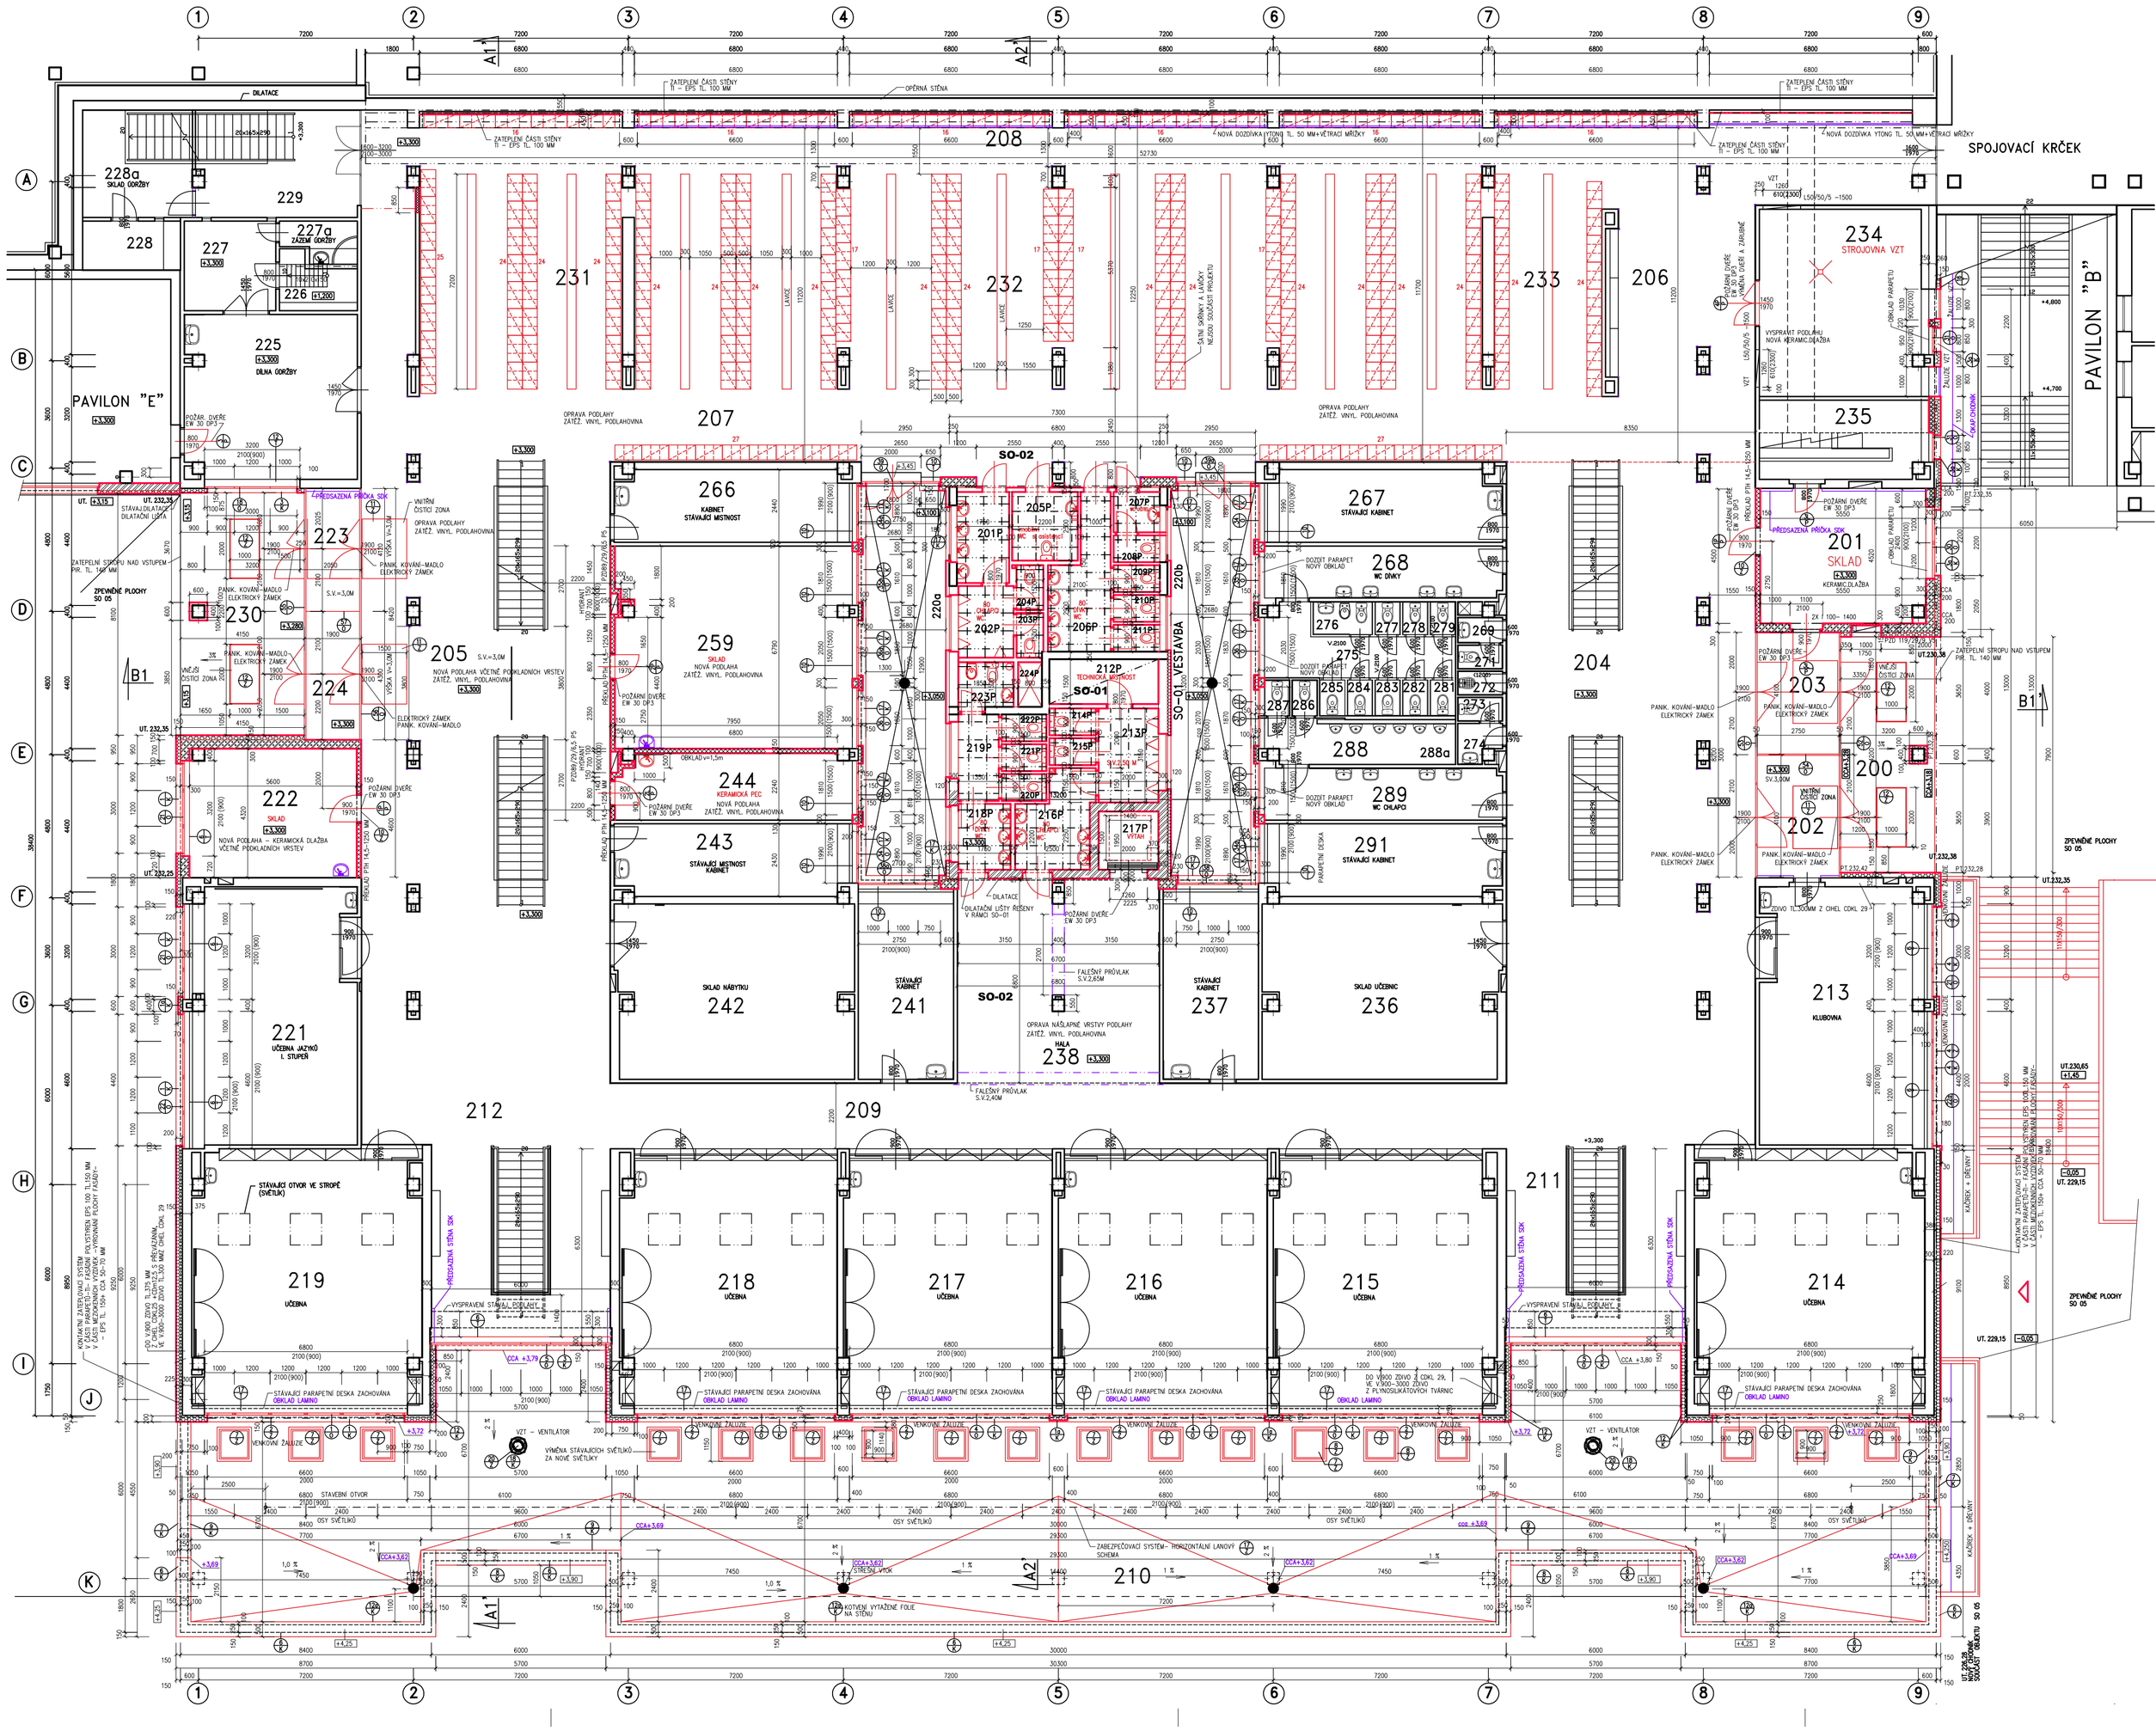

LEGENDA MÍSTNOSTÍ 2.NP

ČÍS. MÍST.	ÚČEL MÍSTNOSTI	PLOCHA m²	SVĚTLÁ VÝŠKA	OPRAVA PODLAHY	POZNÁMKA
200	VSTUPNÍ PROSTOR	24,95		BETON.DLAŽBA SOUČÁST SO 05	
201	SKLAD	25,01	3,000M	KERAMIC. DLAŽBA KYSELINOVZDOR. OBKLAD STĚN	P5a
202	ZÁVĚR	11,30		KERAMIC. DLAŽBA + SOKL	P6
203	ZÁVĚR	11,28	3,000M	KERAMIC. DLAŽBA + SOKL	P6
204	VSTUPNÍ HALA	166,10	3,000M	PVC	
205	HALA	181,30	3,000M	VYSPRAVENÍ PODLAHY–	ZAŤĚŽ.VINYL. PODLAHOV. + SOKL P3 +P2(ČÁST44,5M2)
206	HALA	28,75	3,000M	VYSPRAVENÍ PODLAHY–	ZAŤĚŽ.VINYL. PODLAHOV. + SOKL P3
207	CHODBA–ŠATNY	76,40	3,000M	VYSPRAVENÍ PODLAHY	ZAŤĚŽ.VINYL. PODLAHOV. + SOKL P3
208	CHODBA–ŠATNY	160,90	3,000M	VYSPRAVENÍ PODLAHY	ZAŤĚŽ.VINYL. PODLAHOV. + SOKL P3
209	CHODBA	68,59	3,000M	PVC	
210	TERASA NEPOCHŮZINA	384,50			
211	PROSTOR SCHODIŠTĚ	38,10	3,000M	PVC	P1 ČÁST
212	PROSTOR SCHODIŠTĚ	38,40	3,000M	PVC	P1 ČÁST
213	KLUBOVNA	47,06	3,000M	PVC	
214	UČEBNA	61,80	3,000M	PVC	
215	UČEBNA	60,30	3,000M	PVC	
216	UČEBNA	57,50	3,000M	PVC	
217	UČEBNA	57,50	3,000M	PVC	
218	UČEBNA	59,20	3,000M	PVC	
219	UČEBNA	61,80	3,000M	PVC	
220a	ATRIUM	35,05		BETON.DLAŽBA	PROVEDENO V RÁMCI VESTAVBY SO–01
220b	ATRIUM	35,05		BETON.DLAŽBA	PROVEDENO V RÁMCI VESTAVBY SO–01
221	UČEBNA	46,85	3,000M	PVC	
222	SKLAD	24,08	3,000M	KERAMIC. DLAŽBA + SOKL	P5
223	ZÁVĚR	7,42	3,000M	KERAMIC. DLAŽBA + SOKL	P5
224	ZÁVĚR	11,74	3,000M	KERAMIC. DLAŽBA + SOKL	P5
225	ODBORNÁ ŠKOLNÍ KNIHOVNA	31,40	3,000M	PVC	
226	PŘÍSTUP (KANGL)	6,02	3,000M	PVC	
227	SKLAD ÚKLIDU	9,50	3,000M	PVC	
227a	ZÁZEMÍ ÚKLIDU	2,70		DLAŽBA	
228	SKLADOVÁ SKLAD	5,40		PVC	
228a	SKLAD ÚKLIDU	13,15		PVC	
229	PROSTOR SCHODIŠTĚ	31,40	3,000M	PVC	
230	VSTUP + ZÁVĚR	33,74	3,000M	BETON.DLAŽBA SOUČÁST SO 05	
231	ŠATNY – SKŘÍŇKY	40,80	3,000M	OPRAVA NÁŠL.ÚP. VRSTVY	ZAŤĚŽ.VINYL. PODLAHOV. + SOKL P3
232	ŠATNY – SKŘÍŇKY	168,60	3,000M	OPRAVA NÁŠL.ÚP. VRSTVY	ZAŤĚŽ.VINYL. PODLAHOV. + SOKL P3
233	ŠATNY – SKŘÍŇKY	81,60	3,000M	OPRAVA NÁŠL.ÚP. VRSTVY	ZAŤĚŽ.VINYL. PODLAHOV. + SOKL P3
234	STROJOVNA VZT	39,96	3,000M	KERAMIC. DLAŽBA+ SOKL	
235	ROZVODNA	8,50	3,000M	PVC	
236	SKLAD. UČEBNIC	45,85	3,000M	PVC	
237	KABINET	20,34	3,000M	PVC	
238	HALA – CHODBA	45,53	3,000M	ZAŤĚŽ.VINYL. PODLAHOV.+ SOKL P3	
239	RUŠ				
241	KABINET	20,34	3,000M	PVC	
242	SKLAD INVENTÁŘE	45,85	3,000M	PVC	
243	KABINET	19,06	3,000M	PVC	
244	HLÍK DLNA+KERAM. PEC	17,38		ZAŤĚŽ.VINYL. PODLAHOV. + SOKL P2	
A3 249	RUŠ				
251	RUŠ		3,000M		
252	RUŠ				
A2 259	RUŠ				
259	SKLAD	53,41	3,000M	ZAŤĚŽ.VINYL. PODLAHOV.+ SOKL P2	
261	RUŠ				
A3 265	RUŠ				
266	KABINET	19,00	3,000M		
267	KABINET–VÝCHOVORADCE	19,00	3,000M	PVC	
268	UMYVÁRNA–DÍVKY	13,90	3,000M		
269	PŘÍSTUP	1,27	3,000M	KER. DLAŽBA 100/100MM	
271	WC	1,20	3,000M	KER. DLAŽBA 100/100MM	
272	ZKL.ÚDOVÁ MISTNOST	1,20	3,000M	KER. DLAŽBA 100/100MM	
273	WC	1,20	3,000M	KER. DLAŽBA 100/100MM	
274	PŘÍSTUP	1,79	3,000M	KER. DLAŽBA 100/100MM	
275	PŘÍSTUP	10,35	3,000M		
276	HYGIENICKÁ KABÍNA	2,20	3,000M		
277	WC–DÍVKY	0,98	3,000M		
278	WC–DÍVKY	0,98	3,000M		
279	WC–DÍVKY	0,98			
281	WC–DÍVKY	1,02	3,000M		
282	WC–DÍVKY	1,02			
283	WC–DÍVKY	1,02	3,000M		
284	WC–DÍVKY	1,02	3,000M		
285	WC–DÍVKY	1,02	3,000M		
286	WC–CHLAPCI	1,02	3,000M		
287	WC–CHLAPCI	1,02	3,000M		
288	PISOÁRY	9,65	3,000M		
289	UMYVÁRNA–CHLAPCI	13,90	3,000M		
291	KABINET	19,00	3,000M	PVC	

LEGENDA HMOT

- ŽELEZOBETON. KONSTRUKCE
- STÁVAJÍCÍ KONSTRUKCE
- NOVÉ ZDIVO A DOZDÍVKY DOZDÍVKY Z PÓROBETON.BLOKŮ (NAPŘ.YTONG NA TMEL)
- ZDIVO Z CIHEL BLOKŮ – NAPŘ.POROTHERM NA MALTU M 5
- ZDIVO Z KERAMICKÝCH PŘÍČKOVEK NAPŘ.POROTHERM NA MALTU M 5
- TEPELNÉ IZOLACE
- ZMĚNY 2014

VÝPIS PŘEKLADŮ

PŘEKLAD P7H 14,5 – 1250 MM	4 KS
I 100 – 1400 MM	2 KS
PZI 89/29/6,5 P5	2 KS
PZI 119/29/9 V5	1 KS
L50/50/5 –1500	2 KS

LEGENDA MISTNOSTI VESTAVBA DO ATRIA 2. NP

ČÍSLO	NÁZEV MÍSTNOSTI	PLOCHA	PODLAHA	ÚPRAVY POVRCHU	STROP
201P	UMYVÁRNA CHLAPCI	4,83	KERAMIC. DLAŽBA	VÁPEN. ŠTUKOMŮRKA KERAMOBKLAD 1M+2,0 M	PODHLED
202P	PISOÁRY CHLAPCI	4,44	KERAMIC. DLAŽBA	VÁPEN. ŠTUKOMŮRKA KERAMOBKLAD 1M+2,0 M	PODHLED
203P	WC CHLAPCI	1,35	KERAMIC. DLAŽBA	VÁPEN. ŠTUKOMŮRKA KERAMOBKLAD 1M+2,0 M	PODHLED
204P	WC CHLAPCI	1,35	KERAMIC. DLAŽBA	VÁPEN. ŠTUKOMŮRKA KERAMOBKLAD 1M+2,0 M	PODHLED
205P	WC IMOBILNÍ S ASISTENCI	4,73	KERAMIC. DLAŽBA	VÁPEN. ŠTUKOMŮRKA KERAMOBKLAD 1M+2,0 M	PODHLED
206P	UMYVÁRNA DÍVKY	8,39	KERAMIC. DLAŽBA	VÁPEN. ŠTUKOMŮRKA KERAMOBKLAD 1M+2,0 M	PODHLED
207P	UMYVÁRNA + WC UČITELÉ	1,80	KERAMIC. DLAŽBA	VÁPEN. ŠTUKOMŮRKA KERAMOBKLAD 1M+2,0 M	PODHLED
208P	WC UČITELÉ	1,35	KERAMIC. DLAŽBA	VÁPEN. ŠTUKOMŮRKA KERAMOBKLAD 1M+2,0 M	PODHLED
209P	WC DÍVKY	1,35	KERAMIC. DLAŽBA	VÁPEN. ŠTUKOMŮRKA KERAMOBKLAD 1M+2,0 M	PODHLED
210P	WC DÍVKY	1,35	KERAMIC. DLAŽBA	VÁPEN. ŠTUKOMŮRKA KERAMOBKLAD 1M+2,0 M	PODHLED
211P	WC DÍVKY	1,35	KERAMIC. DLAŽBA	VÁPEN. ŠTUKOMŮRKA KERAMOBKLAD 1M+2,0 M	PODHLED
212P	TECHNICKÁ MISTNOST	5,48	KERAMIC. DLAŽBA	VÁPEN. ŠTUKOMŮRKA KERAMOBKLAD 1M+2,0 M	PODHLED
213P	PISOÁRY CHLAPCI	6,30	KERAMIC. DLAŽBA	VÁPEN. ŠTUKOMŮRKA KERAMOBKLAD 1M+2,0 M	PODHLED
214P	WC CHLAPCI	1,395	KERAMIC. DLAŽBA	VÁPEN. ŠTUKOMŮRKA KERAMOBKLAD 1M+2,0 M	PODHLED
215P	WC CHLAPCI	1,395	KERAMIC. DLAŽBA	VÁPEN. ŠTUKOMŮRKA KERAMOBKLAD 1M+2,0 M	PODHLED
216P	UMYVÁRNA CHLAPCI	7,35	KERAMIC. DLAŽBA	VÁPEN. ŠTUKOMŮRKA KERAMOBKLAD 1M+2,0 M	PODHLED
217P	VÝTAH	3,90		VÁPEN. ŠTUKOMŮRKA	
218P	UMYVÁRNA DÍVKY	3,85	KERAMIC. DLAŽBA	VÁPEN. ŠTUKOMŮRKA KERAMOBKLAD 1M+2,0 M	PODHLED
219P	WC DÍVKY– PŘÍSTR	3,92	KERAMIC. DLAŽBA	VÁPEN. ŠTUKOMŮRKA KERAMOBKLAD 1M+2,0 M	PODHLED
220P	WC DÍVKY	1,35	KERAMIC. DLAŽBA	VÁPEN. ŠTUKOMŮRKA KERAMOBKLAD 1M+2,0 M	PODHLED
221P	WC DÍVKY	1,35	KERAMIC. DLAŽBA	VÁPEN. ŠTUKOMŮRKA KERAMOBKLAD 1M+2,0 M	PODHLED
222P	WC DÍVKY	1,35	KERAMIC. DLAŽBA	VÁPEN. ŠTUKOMŮRKA KERAMOBKLAD 1M+2,0 M	PODHLED
223P	WC DÍVKY – HYGIENICKÁ KABINA	2,78	KERAMIC. DLAŽBA	VÁPEN. ŠTUKOMŮRKA KERAMOBKLAD 1M+2,0 M	PODHLED
224P	ŠACHTA	1,30		VÁPEN. ŠTUKOMŮRKA	

POZNÁMKA

LEGENDA MÍSTNOSTÍ VIZ. VÝKRES Č. 4a

STÁVAJÍCÍ OBVODOVÉ STĚNY PAVILON A ZATEPLENY – KONTAKTNÍ ZATEPLOVACÍ SYSTÉM S TEPELNOU IZOLACÍ EPS 100 F V TL. 150 MM,PORORHOVÁ OPRAVA OMÍTKA SILIKONOVÁ PORŘÍPADĚ MOZAIKOVÁ OMÍTKA – MARMOUT

V PROSTORU ŠATEN A V NĚKTERÝCH ÚSECÍCH STÁVAJÍCÍCH CHODEB BUDE PROVEDENA OPRAVA NÁŠLAPNÉ VRSTVY PODLAHY (ZAŤĚŽOVÁ VINYL PODLAHOVINA PROTIKLUZNÁ) (PROSTORY CHODEB M.Č.206,207,208 A ČÁST M.Č.205 A PROSTOR ŠATEN M.Č.231,232,233)

CELKOVÁ PLOCHA – CCA 617,5 M2

DRÁŽKY PRO UT – 200X50 MM – 18,0 BM ZAPRAVENÝ VÁPENOCEMENT.OMÍTKOU A MALBOU OBETONOVÁNÍ POTRUBÍ UT PŘI PRŮCHODU STROPEM CCA 50KL 300 X300 MM,VÝŠKY 200 MM, OBKLAD DLAŽBOU DO TMELU 4 KS

ZABEZPEČOVACÍ SYSTÉM PROTI PÁDU OSOB NA STŘEŠE JE ŘEŠEN V DOKUMENTACI DODAVATELE (F. TOPMET)

Výškový systém : BPV
Souřadnicový systém : S-JTSK

±0.00=229,200
(ÚROVEŇ PODLAHY 1.NP HLAVNÍ BUDOVY "A" ZÁKLADNÍ ŠKOLY)

±0 = 229,20 m.n.m

REV	POPIS	SCHVÁLIL HIP	KONTR.	ZODP. PROJ.	DATUM
0	DOKUMENTACE SKUTEČNÉHO PROVEDENÍ STAVBY				9/2014

SCHVÁLIL,HL. INŽ. PROJEKTU: Ing. Remeš	KONTROLOVAL: Ing. Turek	ZODPOVĚDNÝ PROJEKTANT: Ing. Remeš	IMOS Brno, a.s. Olomoucká 174, 62700 Brno www.imosbrno.eu tel.: 548 129 111 fax: 548 129 391
SO 02	Snížení energetické náročnosti ZŠ Šlapanice Zateplení a staveb.úpravy pavilonů A 1.1 Architektonické a stavební řešení Pavilon A - Půdorys 2.NP	POČET AK: 10 A4	MĚŘÍTKO: 1:100
		STUPEŇ: DSPS	PŘÍLOHA Č.: 4
OBJEDNATEL: MĚSTO ŠLAPANICE	ČÍSLO PROJEKTU:	IDENTIFIKAČNÍ ČÍSLO:	