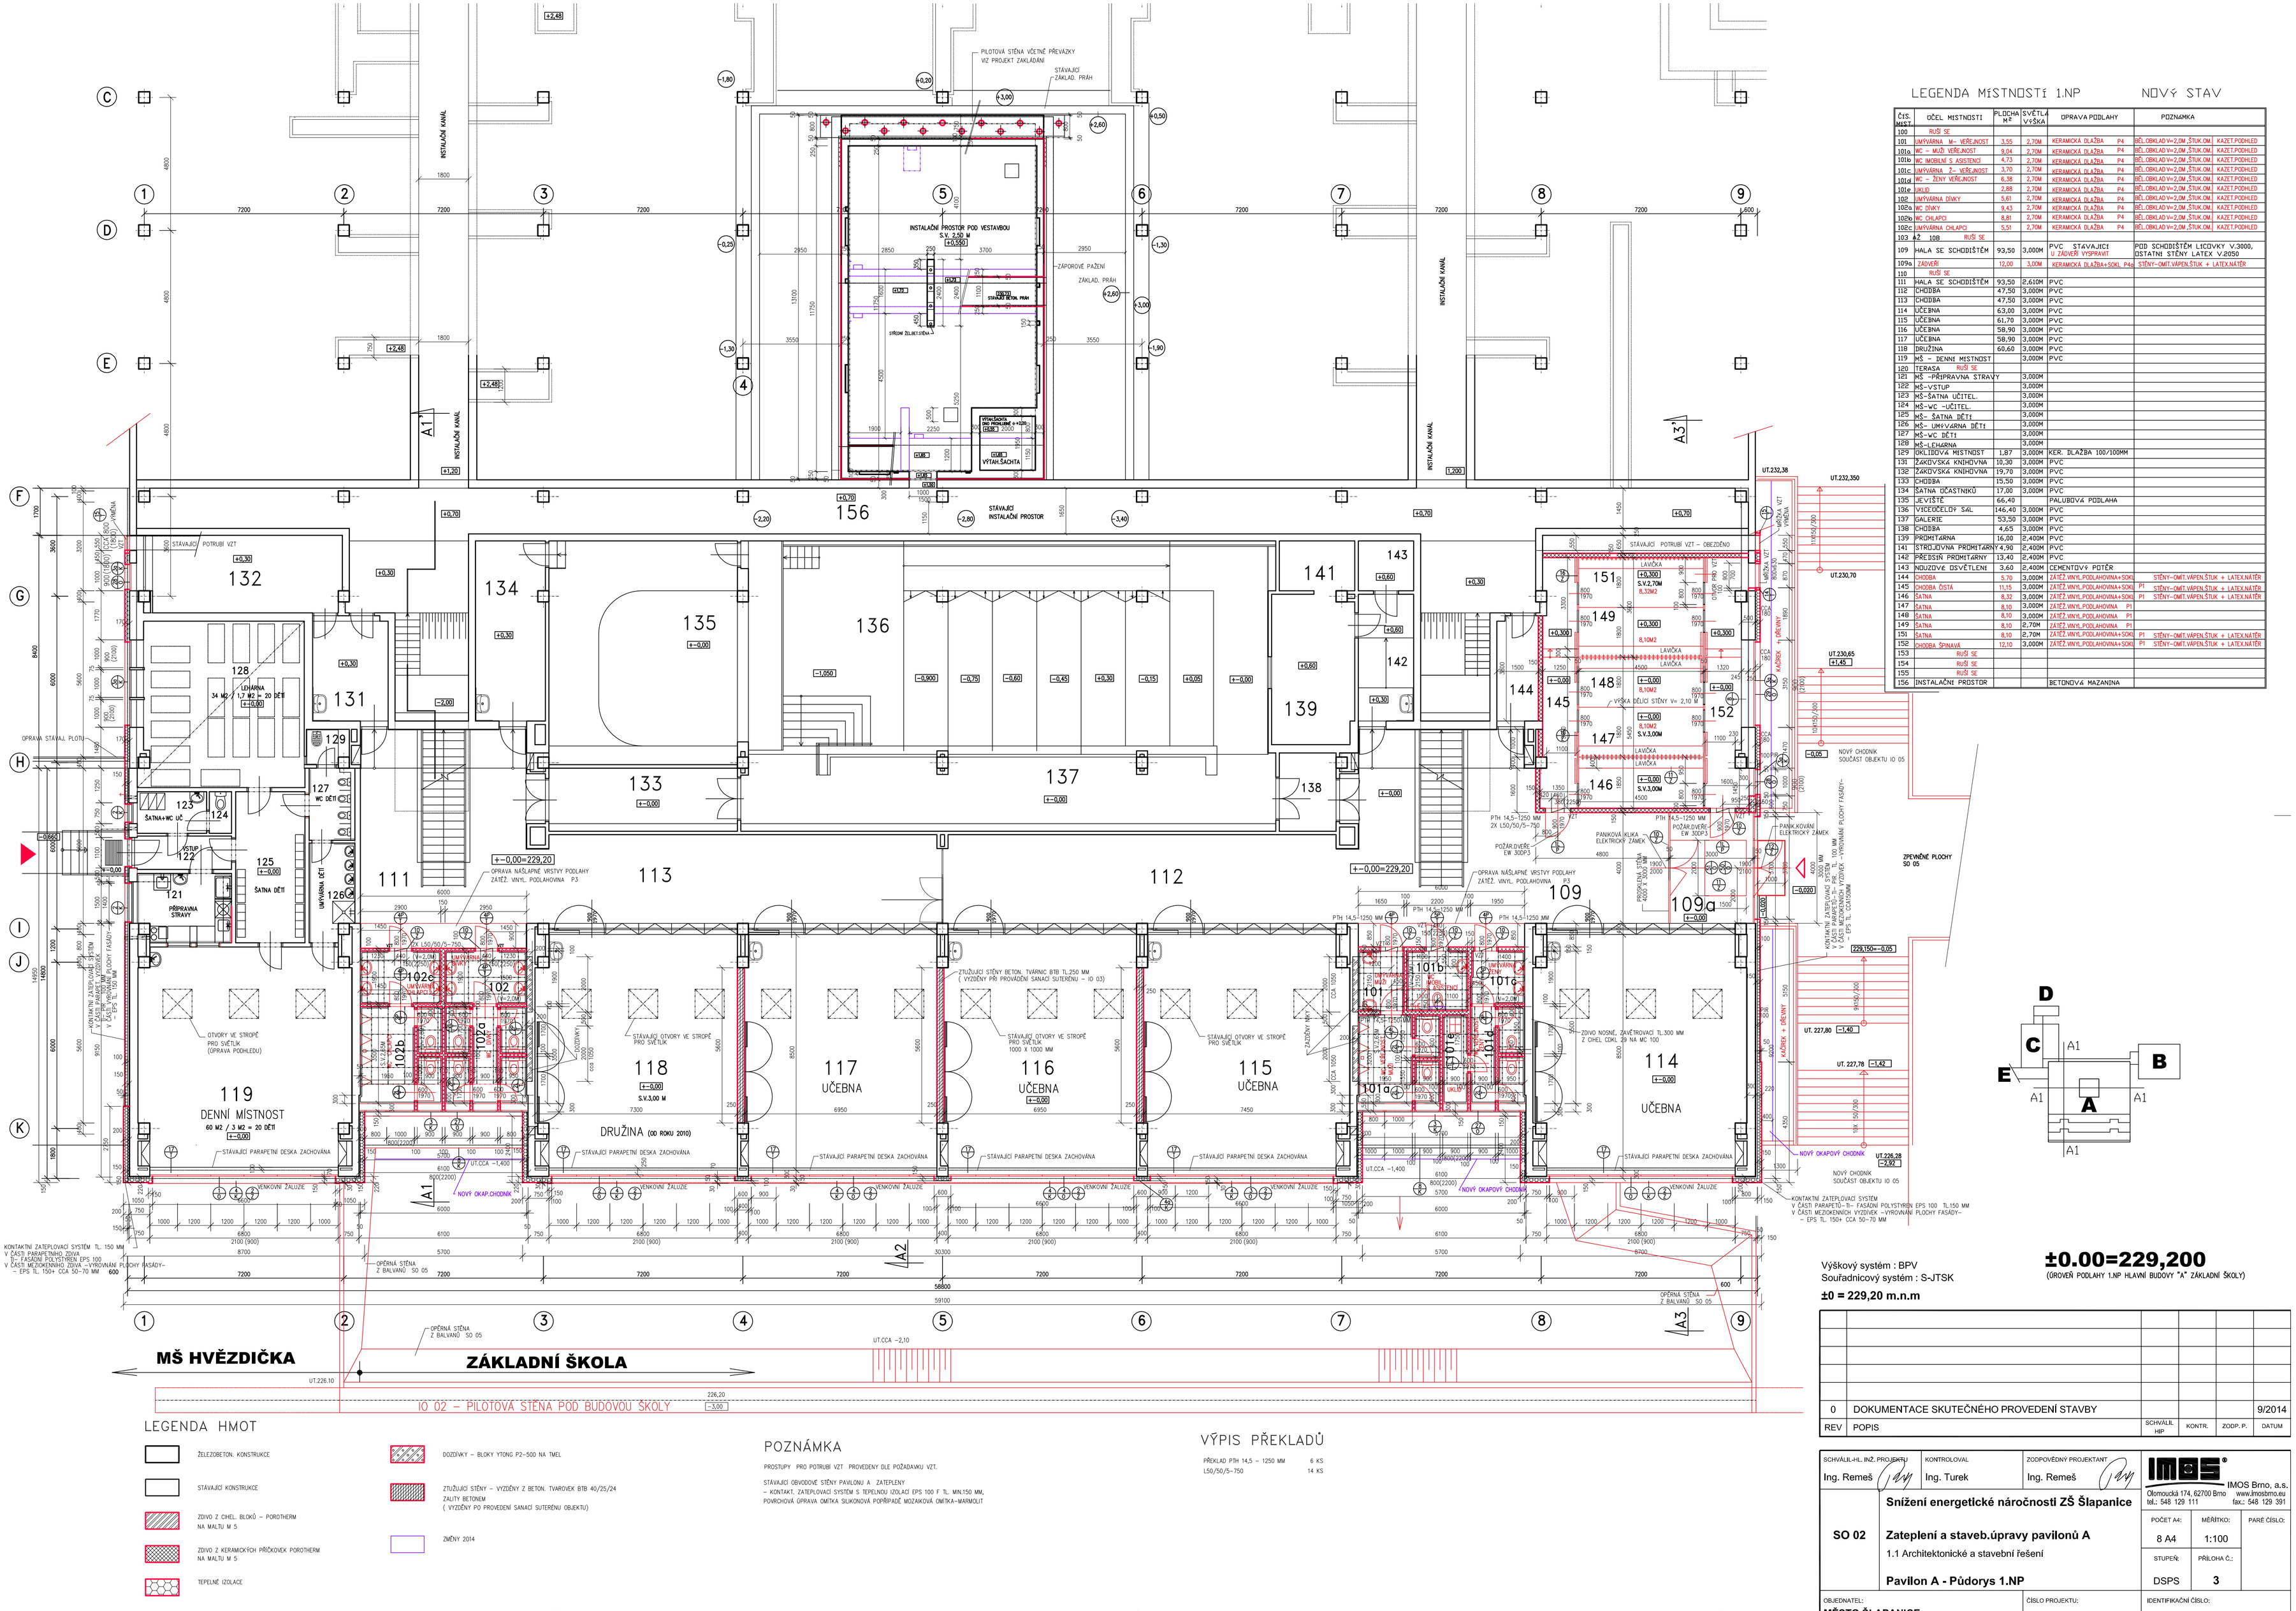

LEGENDA MÍSTNOSTÍ 1.NP — NOVÝ STAV

ČÍS. MÍST.	OČEL MISTNOSTI	PLOCHA m²	SVĚTLÁ VÝŠKA	OPRAVA PODLAHY	POZNÁMKA
100	RUŠÍ SE				
101	UMÝVÁRNA M– VEŘEJNOST	3,55	2,70M	KERAMICKÁ DLAŽBA P4	BĚL.OBKLAD V=2,0M ,ŠTUK.OM. KAZET.PODHLED
101a	WC – MUŽI VEŘEJNOST	9,04	2,70M	KERAMICKÁ DLAŽBA P4	BĚL.OBKLAD V=2,0M ,ŠTUK.OM. KAZET.PODHLED
101b	WC IMOBILNÍ S ASISTENCI	4,73	2,70M	KERAMICKÁ DLAŽBA P4	BĚL.OBKLAD V=2,0M ,ŠTUK.OM. KAZET.PODHLED
101c	UMÝVÁRNA Ž– VEŘEJNOST	3,70	2,70M	KERAMICKÁ DLAŽBA P4	BĚL.OBKLAD V=2,0M ,ŠTUK.OM. KAZET.PODHLED
101d	WC – ŽENY VEŘEJNOST	6,38	2,70M	KERAMICKÁ DLAŽBA P4	BĚL.OBKLAD V=2,0M ,ŠTUK.OM. KAZET.PODHLED
101e	ÚKLID	2,88	2,70M	KERAMICKÁ DLAŽBA P4	BĚL.OBKLAD V=2,0M ,ŠTUK.OM. KAZET.PODHLED
102	UMÝVÁRNA DÍVKY	5,61	2,70M	KERAMICKÁ DLAŽBA P4	BĚL.OBKLAD V=2,0M ,ŠTUK.OM. KAZET.PODHLED
102a	WC DÍVKY	9,43	2,70M	KERAMICKÁ DLAŽBA P4	BĚL.OBKLAD V=2,0M ,ŠTUK.OM. KAZET.PODHLED
102b	WC CHLAPCI	8,81	2,70M	KERAMICKÁ DLAŽBA P4	BĚL.OBKLAD V=2,0M ,ŠTUK.OM. KAZET.PODHLED
102c	UMÝVÁRNA CHLAPCI	5,51	2,70M	KERAMICKÁ DLAŽBA P4	BĚL.OBKLAD V=2,0M ,ŠTUK.OM. KAZET.PODHLED
103 AŽ 108	RUŠÍ SE				
109	HALA SE SCHODIŠTĚM	93,50	3,000M	PVC STÁVAJÍCÍ U ZÁDVEŘÍ VYSPRAVIT	POD SCHODIŠTĚM LICOVKY V.3000, OSTATNÍ STĚNY LATEX V.2050
109a	ZÁDVEŘÍ	12,00	3,00M	KERAMICKÁ DLAŽBA+SOKL P4a	STĚNY–OMÍT.VÁPEN.ŠTUK + LATEX.NATĚR
110	RUŠÍ SE				
111	HALA SE SCHODIŠTĚM	93,50	2,610M	PVC	
112	CHODBA	47,50	3,000M	PVC	
113	CHODBA	47,50	3,000M	PVC	
114	UČEBNA	63,00	3,000M	PVC	
115	UČEBNA	61,70	3,000M	PVC	
116	UČEBNA	58,90	3,000M	PVC	
117	UČEBNA	58,90	3,000M	PVC	
118	DRUŽINA	60,60	3,000M	PVC	
119	MŠ – DENNÍ MISTNOST		3,000M	PVC	
120	TERASA RUŠÍ SE				
121	MŠ –PŘÍPRAVNA STRAVY		3,000M		
122	MŠ–VSTUP		3,000M		
123	MŠ–ŠATNA UČITEL.		3,000M		
124	MŠ–WC –UČITEL.		3,000M		
125	MŠ– ŠATNA DĚTÍ		3,000M		
126	MŠ– UMÝVÁRNA DĚTÍ		3,000M		
127	MŠ–WC DĚTÍ		3,000M		
128	MŠ–LÉKÁRNA		3,000M		
129	OKLIDOVÁ MISTNOST	1,87	3,000M	KER. BLAZBA 100/100MM	
131	ZÁKOVSKÁ KNIHOVNA	10,30	3,000M	PVC	
132	ZÁKOVSKÁ KNIHOVNA	19,70	3,000M	PVC	
133	CHODBA	15,50	3,000M	PVC	
134	ŠATNA OČASTNÍKŮ	17,00	3,000M	PVC	
135	JEVIŠTĚ	66,40		PALUBOVÁ PODLAHA	
136	VÍCEÚČELOVÝ SÁL	146,40	3,000M	PVC	
137	GALERIE	53,50	3,000M	PVC	
138	CHODBA	4,65	3,000M	PVC	
139	PROMITARNA	16,20	2,400M	PVC	
141	STROJOVNA PROMITARNY	4,90	2,400M	PVC	
142	PŘEDSIN PROMITARNY	13,40	2,400M	PVC	
143	NOUZOVÉ OSVĚTLENI	3,60	2,400M	CEMENTOVÝ POTĚR	
144	CHODBA	5,70	3,000M	ZAŤÉŽ.VINYL.PODLAHOVINA+SOKL	STĚNY–OMÍT.VÁPEN.ŠTUK + LATEX.NATĚR
145	CHODBA ČISTÁ	11,15	3,000M	ZAŤÉŽ.VINYL.PODLAHOVINA+SOKL P1	STĚNY–OMÍT.VÁPEN.ŠTUK + LATEX.NATĚR
146	ŠATNA	8,32	3,000M	ZAŤÉŽ.VINYL.PODLAHOVINA+SOKL P1	STĚNY–OMÍT.VÁPEN.ŠTUK + LATEX.NATĚR
147	ŠATNA	8,10	3,000M	ZAŤÉŽ.VINYL.PODLAHOVINA P1	
148	ŠATNA	8,10	3,000M	ZAŤÉŽ.VINYL.PODLAHOVINA P1	
149	ŠATNA	8,10	2,70M	ZAŤÉŽ.VINYL.PODLAHOVINA P1	
150	ŠATNA	8,10	2,70M	ZAŤÉŽ.VINYL.PODLAHOVINA+SOKL P1	
151	ŠATNA	8,10	2,70M	ZAŤÉŽ.VINYL.PODLAHOVINA+SOKL P1	STĚNY–OMÍT.VÁPEN.ŠTUK + LATEX.NATĚR
152	CHODBA ŠPINAVÁ	12,10	3,000M	ZAŤÉŽ.VINYL.PODLAHOVINA+SOKL P1	STĚNY–OMÍT.VÁPEN.ŠTUK + LATEX.NATĚR
153	RUŠÍ SE				
154	RUŠÍ SE				
155	RUŠÍ SE				
156	INSTALAČNÍ PROSTOR			BETONOVÁ MAZANINA	

LEGENDA HMOT

- ŽELEZOBETON. KONSTRUKCE
- STÁVAJÍCÍ KONSTRUKCE
- ZDIVO Z CIHEL. BLOKŮ – POROTHERM NA MALTU M 5
- ZDIVO Z KERAMICKÝCH PŘÍČKOVEK POROTHERM NA MALTU M 5
- TEPELNÉ IZOLACE
- DOZDÍVKY – BLOKY YTONG P2–500 NA TMEL
- ZTUŽUJÍCÍ STĚNY – VYZDĚNY Z BETON. TVAROVEK BTB 40/25/24 ZALITY BETONEM (VYZDĚNY PO PROVEDENÍ SANACI SUTERÉNU OBJEKTU)
- ZMĚNY 2014

POZNÁMKA

PROSTUPY PRO POTRUBÍ VZT PROVEDENY DLE POŽADAVKU VZT.

STÁVAJÍCÍ OBVODOVÉ STĚNY PAVILONU A ZATEPLENY – KONTAKT. ZATEPLOVACÍ SYSTÉM S TEPELNOU IZOLACÍ EPS 100 F TL. MIN.150 MM, POVRCHOVÁ ÚPRAVA OMÍTKA SILIKONOVÁ POPŘÍPADĚ MOZAIKOVÁ OMÍTKA–MARMOLIT

VÝPIS PŘEKLADŮ

PŘEKLAD PTH 14,5 – 1250 MM	6 KS
L50/50/5–750	14 KS

Výškový systém : BPV
Souřadnicový systém : S-JTSK

±0 = 229,20 m.n.m

±0.00=229,200
(ÚROVEŇ PODLAHY 1.NP HLAVNÍ BUDOVY "A" ZÁKLADNÍ ŠKOLY)

REV	POPIS	SCHVÁLIL HIP	KONTR.	ZODP. P.	DATUM
0	DOKUMENTACE SKUTEČNÉHO PROVEDENÍ STAVBY				9/2014

SCHVÁLIL-HL. INŽ. PROJEKTU: Ing. Remeš	KONTROLOVAL: Ing. Turek	ZODPOVĚDNÝ PROJEKTANT: Ing. Remeš

IMOS Brno, a.s.
Olomoucká 174, 62700 Brno www.imosbrno.eu
tel.: 548 129 111 fax.: 548 129 391

Snížení energetické náročnosti ZŠ Šlapanice

SO 02 **Zateplení a staveb.úpravy pavilonů A**
1.1 Architektonické a stavební řešení

Pavilon A - Půdorys 1.NP

POČET A4:	MĚŘÍTKO:	PARE ČÍSLO:
8 A4	1:100	
STUPEŇ: DSPS	PŘÍLOHA Č.: 3	

OBJEDNATEL: **MĚSTO ŠLAPANICE**
ČÍSLO PROJEKTU:
IDENTIFIKAČNÍ ČÍSLO: